


Mapa z wynikami geodezyjnej inwentaryzacji powykonawczej
sieci kanalizacji sanitarnej, sieci wodociągowej, dróg oraz oświetlenia dróg
SKALA 1:500

gm. Ustka - 22220_2

dz. nr 375 - 528, 617, 618, 114, 118, 139/2 - wg zakresu
§ 18(4) ust. 2 pkt 2


APON
Geodezja

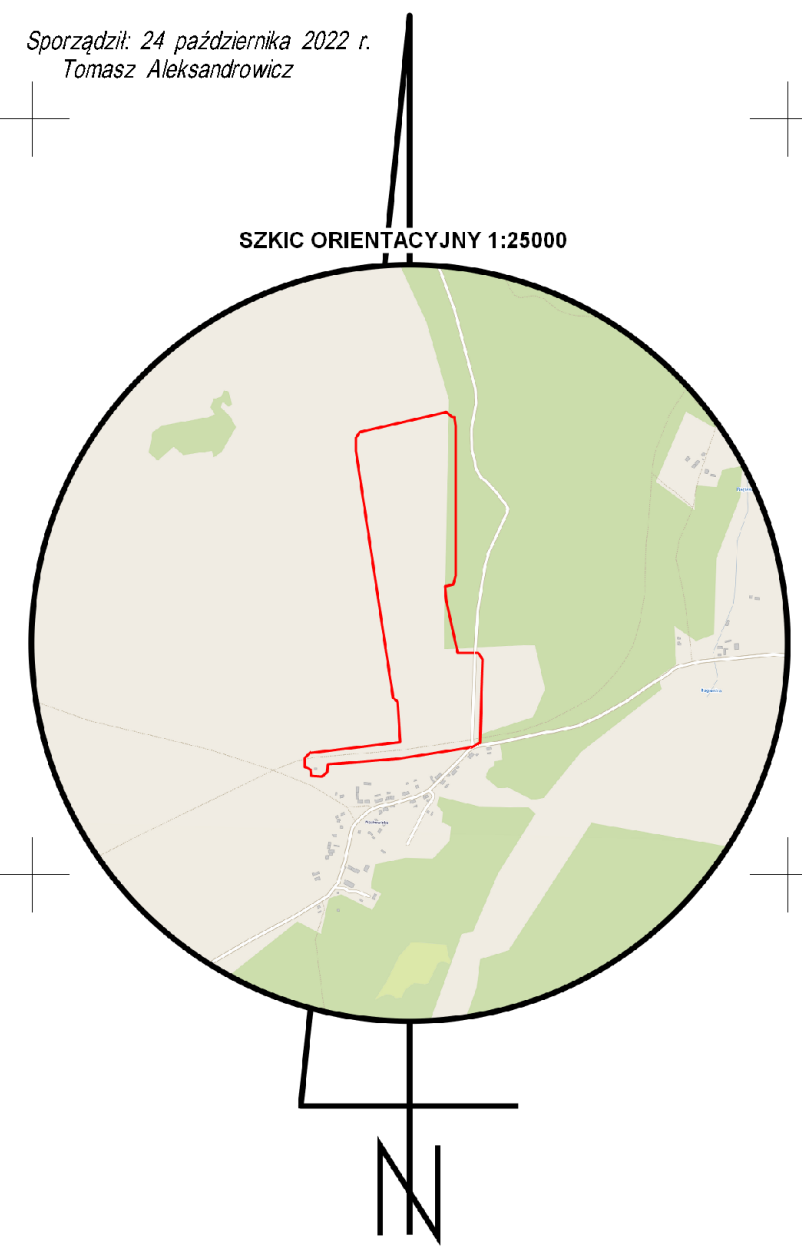

Oznaczenia na rysunku mają charakter poglądowy i nie stanowią
dokładnych danych technicznych. Wszelkie dane techniczne
zobaczyć należy w projekcie.